




Nordansicht

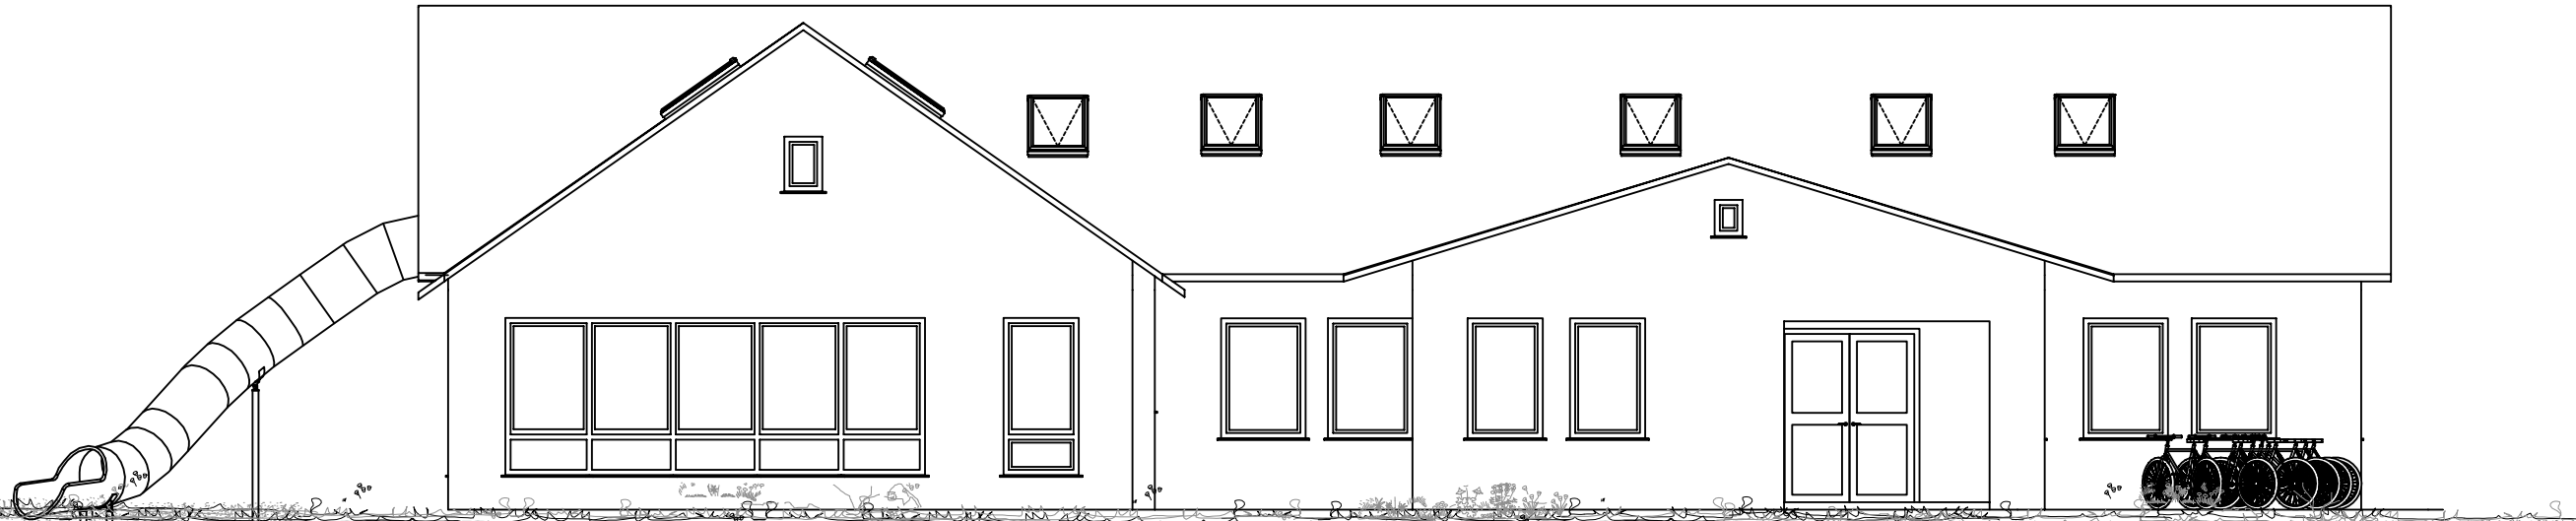


Ostseite

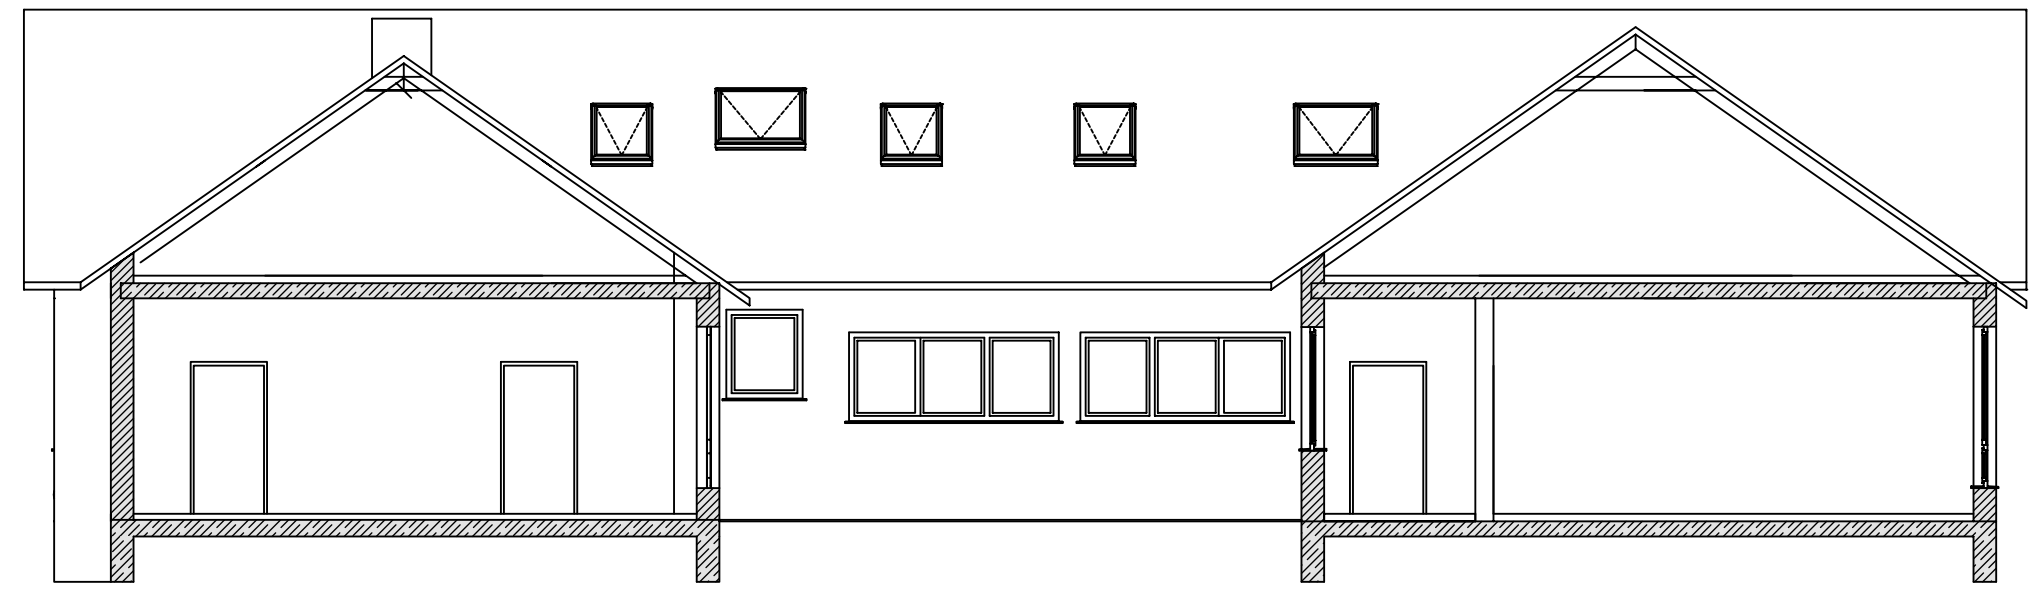


Schnitt B-B

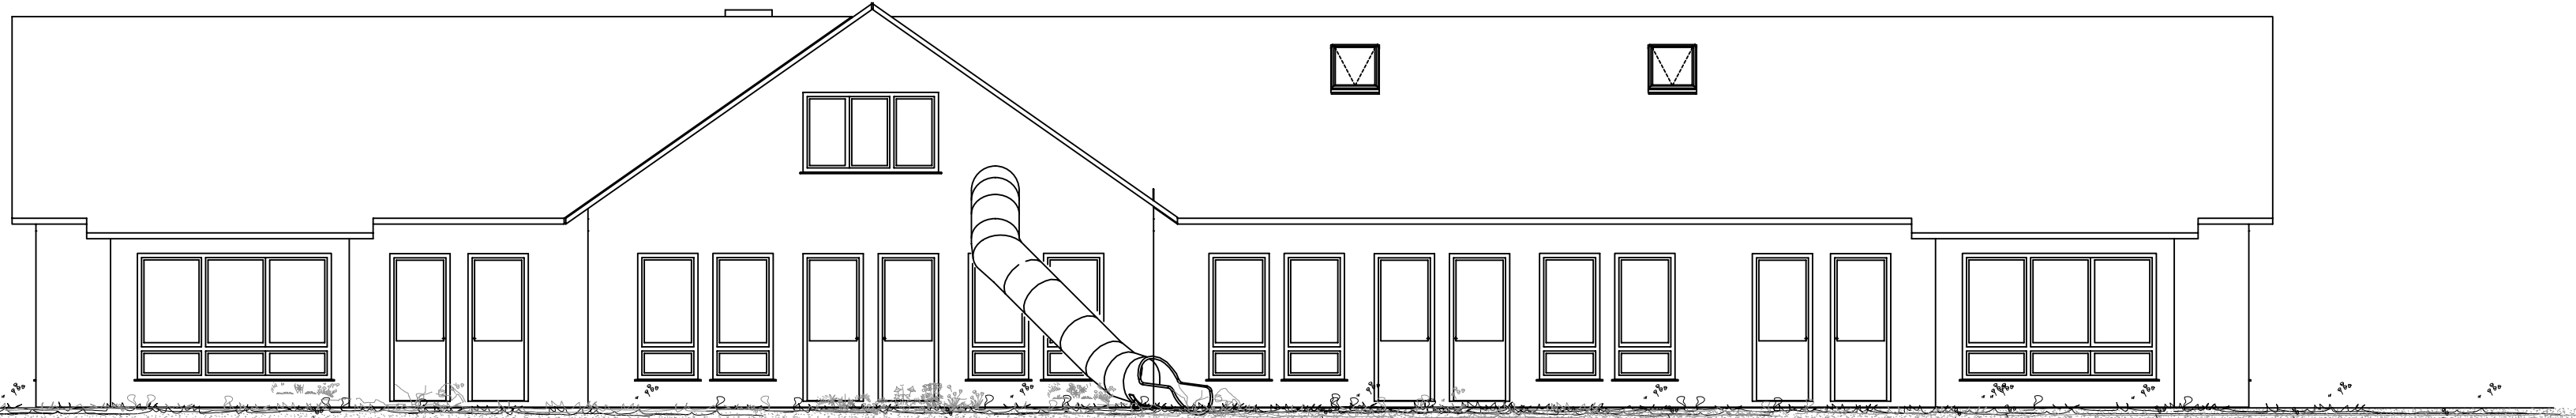


Südansicht

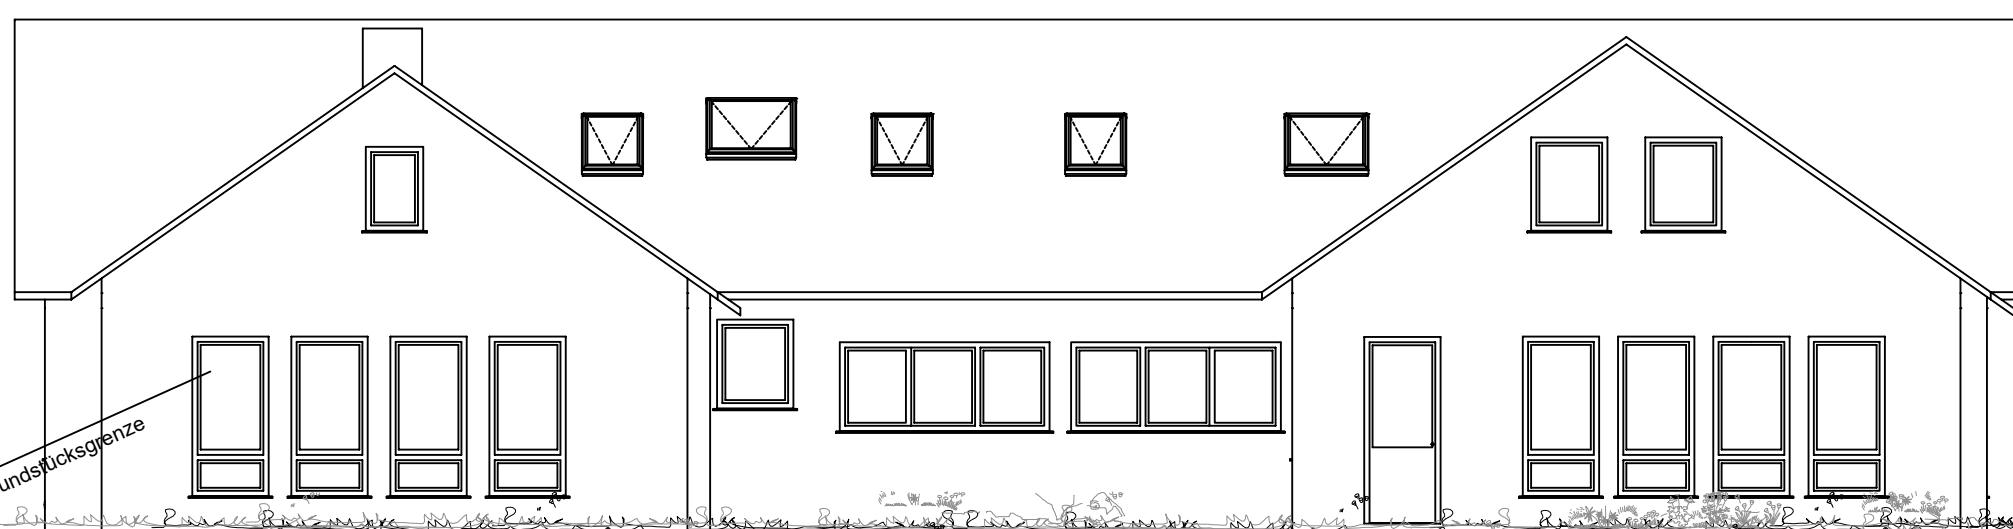

Westansicht

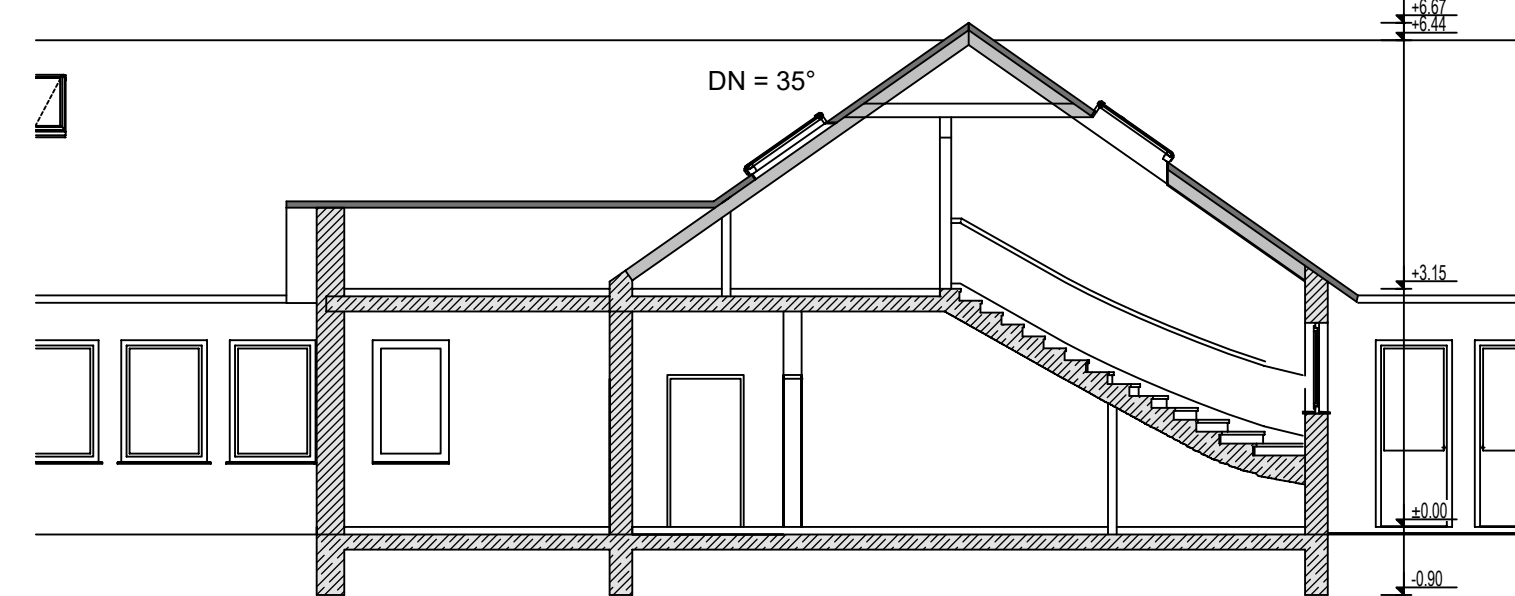

Schnitt A-A

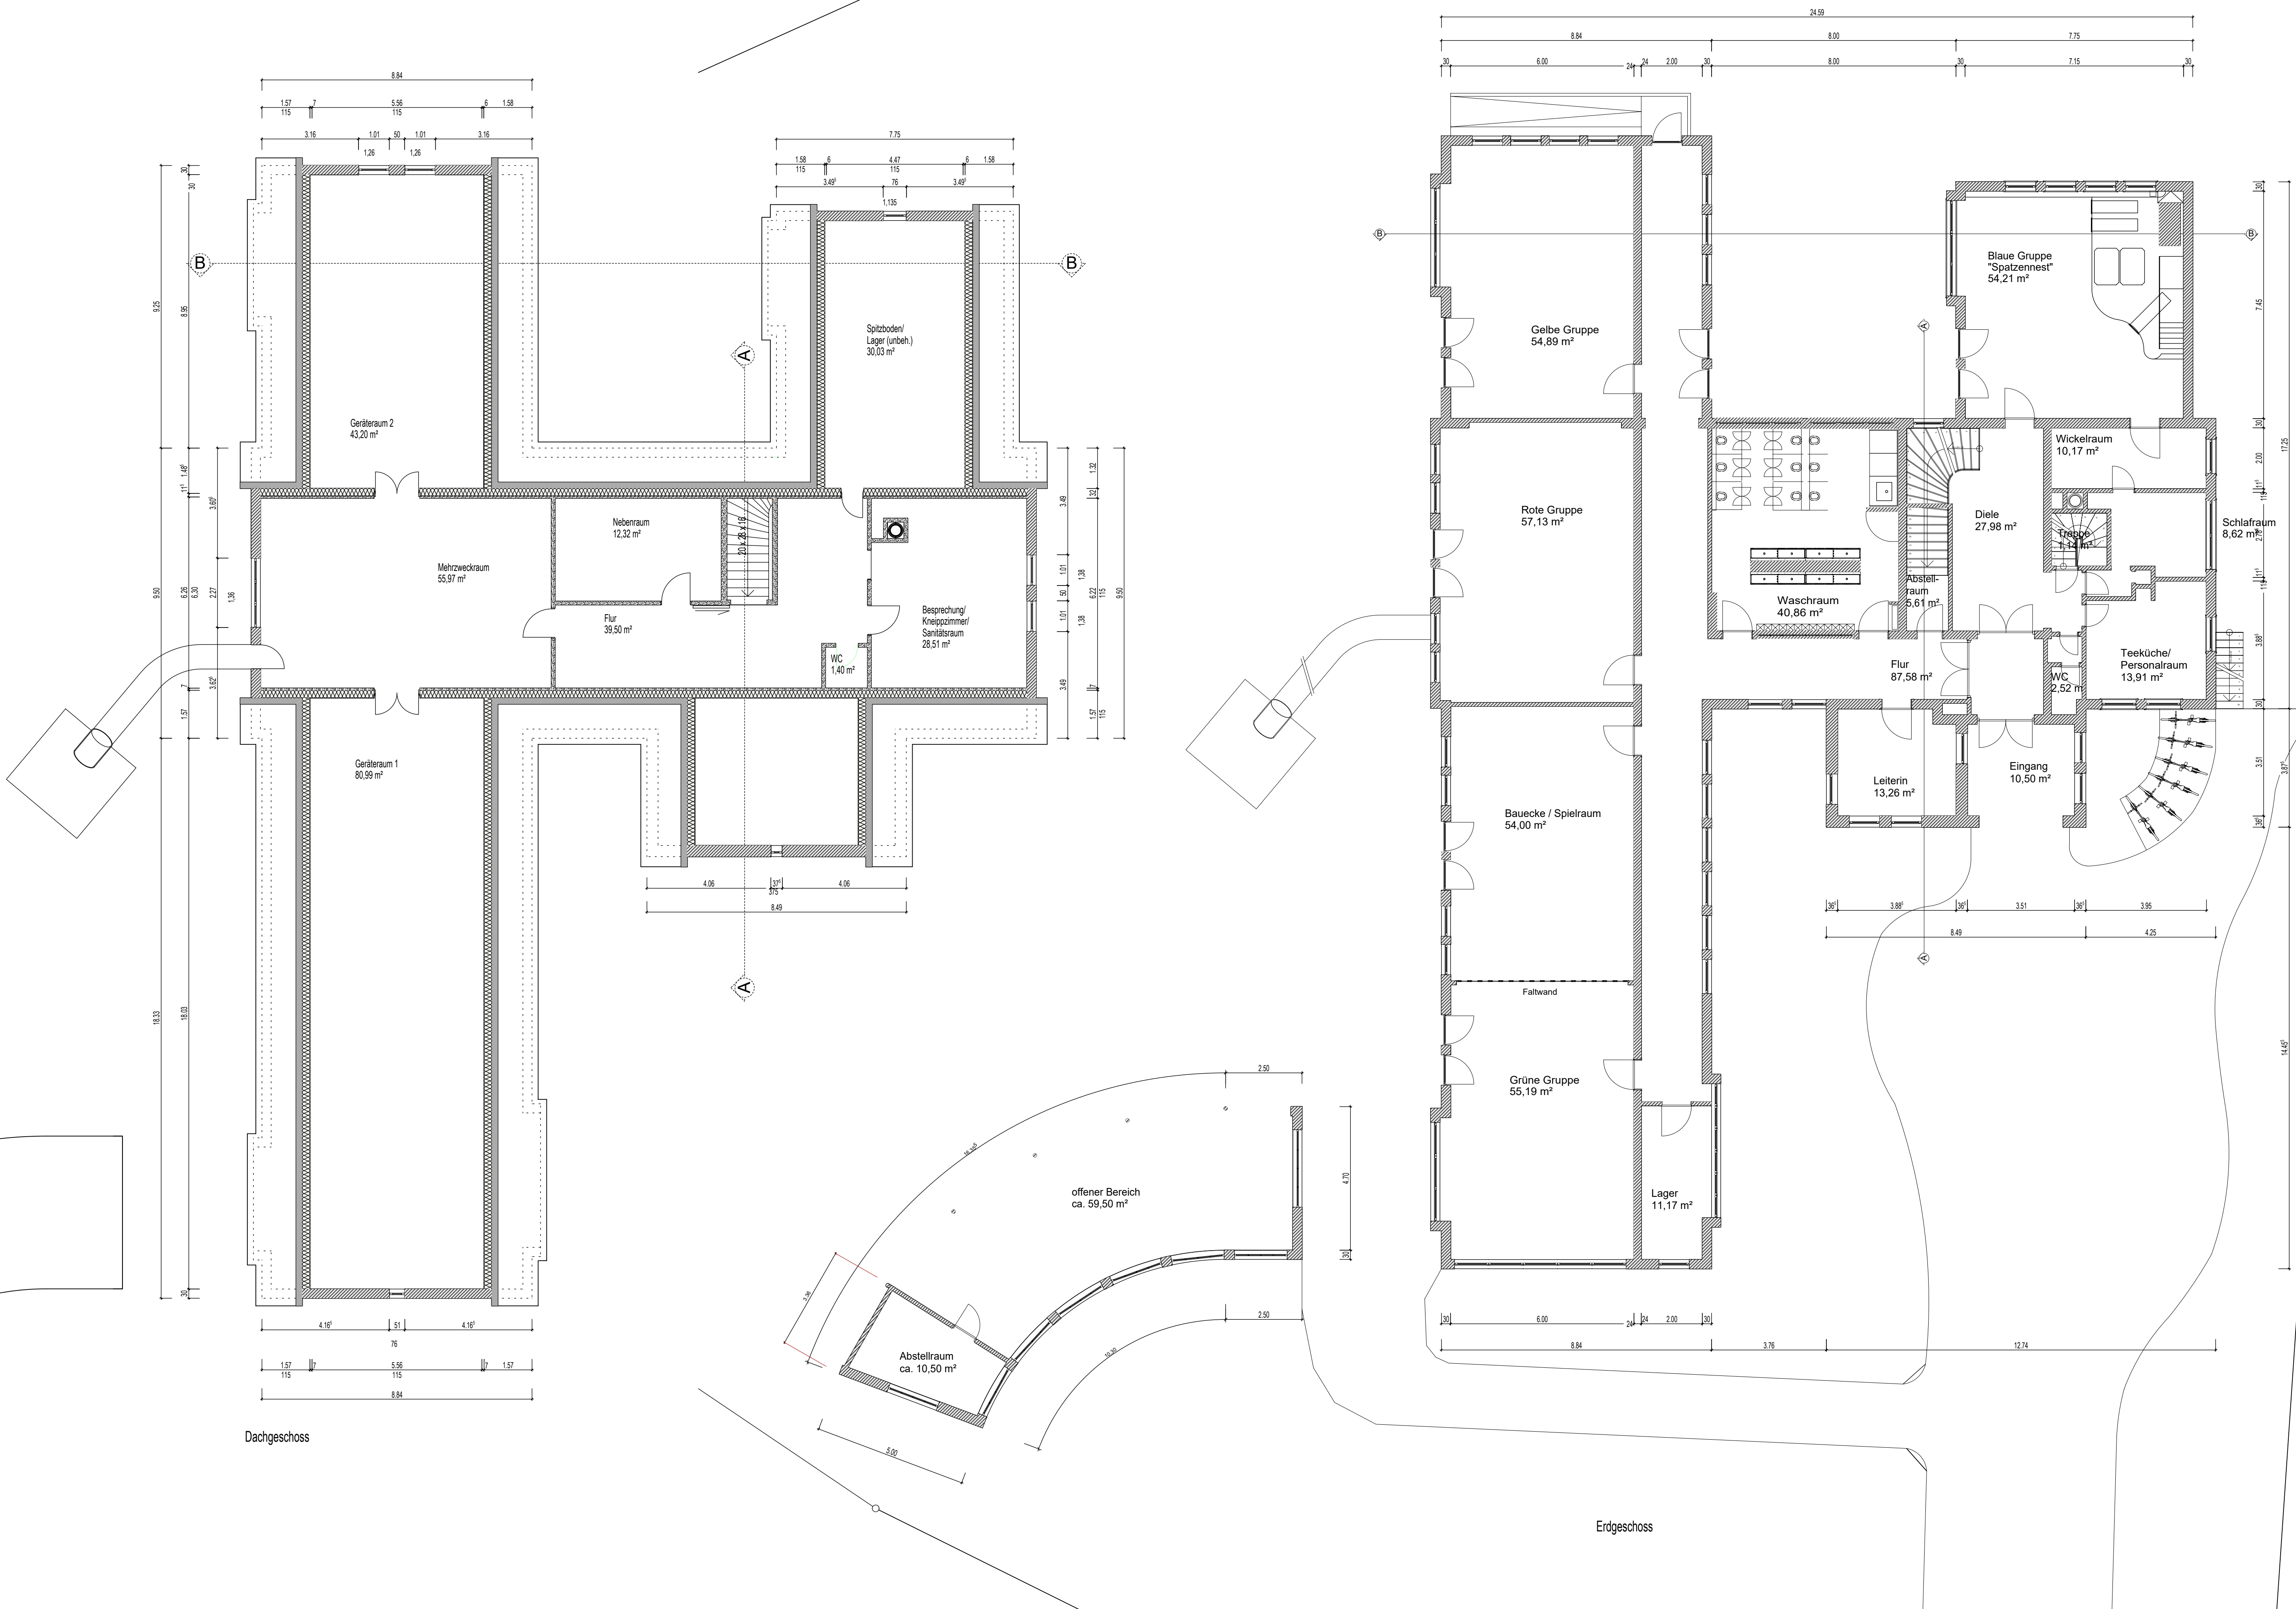

Eingabeplan M. 1:100

Bestandsplan

Bauvorhaben: Umbau, Erweiterung und energetische Sanierung der Kindertagesstätte St. Marien

Flurnummer: 527/5, Gem.: Wemding Bgm.-Epple-Straße 6

Bauherr und Grundstückseigentümer: Stadt Wemding Marktplatz 3, 86650 Wemding